


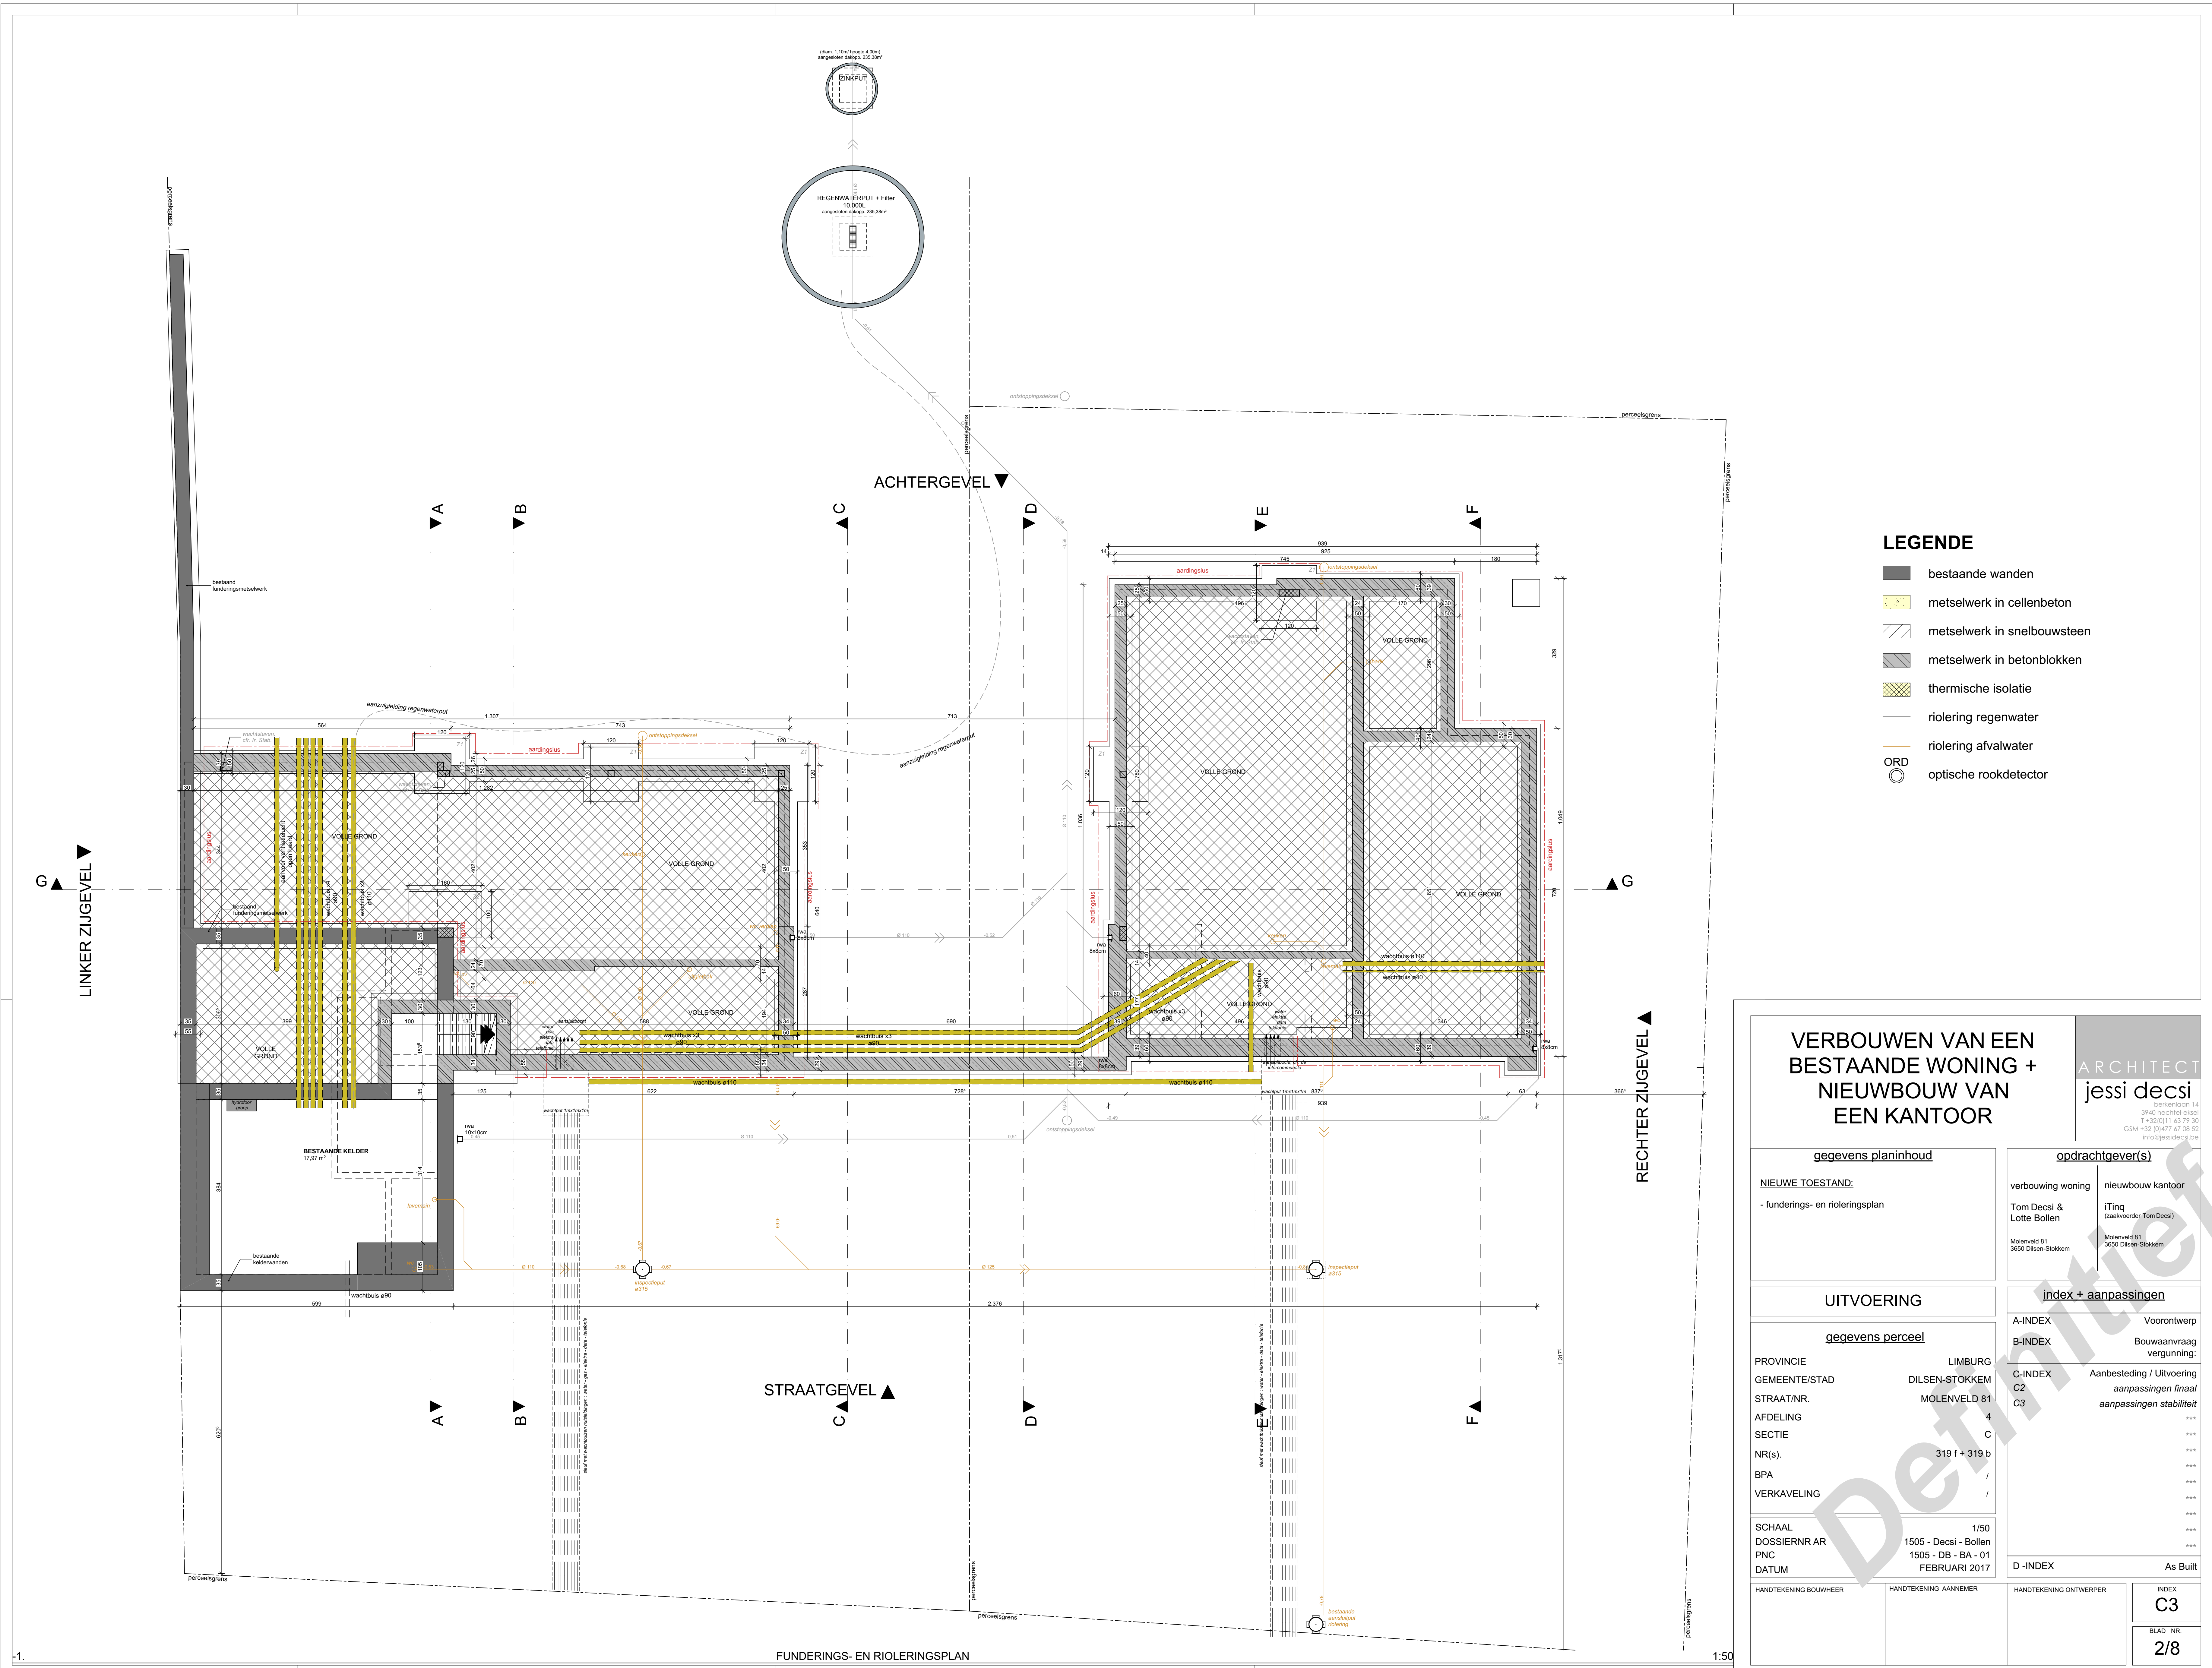

LEGENDE

- metselwerk in cellenbeton
- metselwerk in snelbouwsteen
- metselwerk in betonblokken
- thermische isolatie
- riolering regenwater
- riolering afvalwater
- ORD
- optische rookdetector

VERBOUWEN VAN EEN
BESTAANDE WONING +
NIEUWBOUW VAN
EEN KANTOOR

ARCHITECT
jessi decsi

GSM +32 (0)477 67 08 52
info@jessidecsi.be

gegevens planinhoud

NIEUWE TOESTAND:
- funderings- en rioleringsplan

opdrachtgever(s)

verbouwing woning
Tom Decsi &
Lotte Bollen
Molenveld 81

nieuwbouw kantoor
ITing
(zaakverder: Tom Decsi)
Molenveld 81
3950 Dilsen-Stokkem

UITVOERING

gegevens perceel

PROVINCIE LIMBURG
GEMEENTE/STAD DILSEN-STOKKEM
STRAAT/NR. MOLENVELD 81
AFDELING 4
SECTIE C
NR(s). 319 f + 319 b
BPA /
VERKAVELING /

SCHAAL 1/50
DOSSIERNR AR 1505 - Decsi - Bollen
PNC 1505 - DB - BA - 01
DATUM FEBRUARI 2017

HANDTEKENING BOUWHEER

HANDTEKENING AANNEMER

HANDTEKENING ONTWERPER

INDEX

C3


BLAD

2/8

index + aanpassingen

A-INDEX Voorontwerp
B-INDEX Bouwaanvraag
vergunning:
C-INDEX Aanbesteding / Uitvoering
C2 aanpassingen fnaal
C3 aanpassingen stabiliteit

D-INDEX As Built

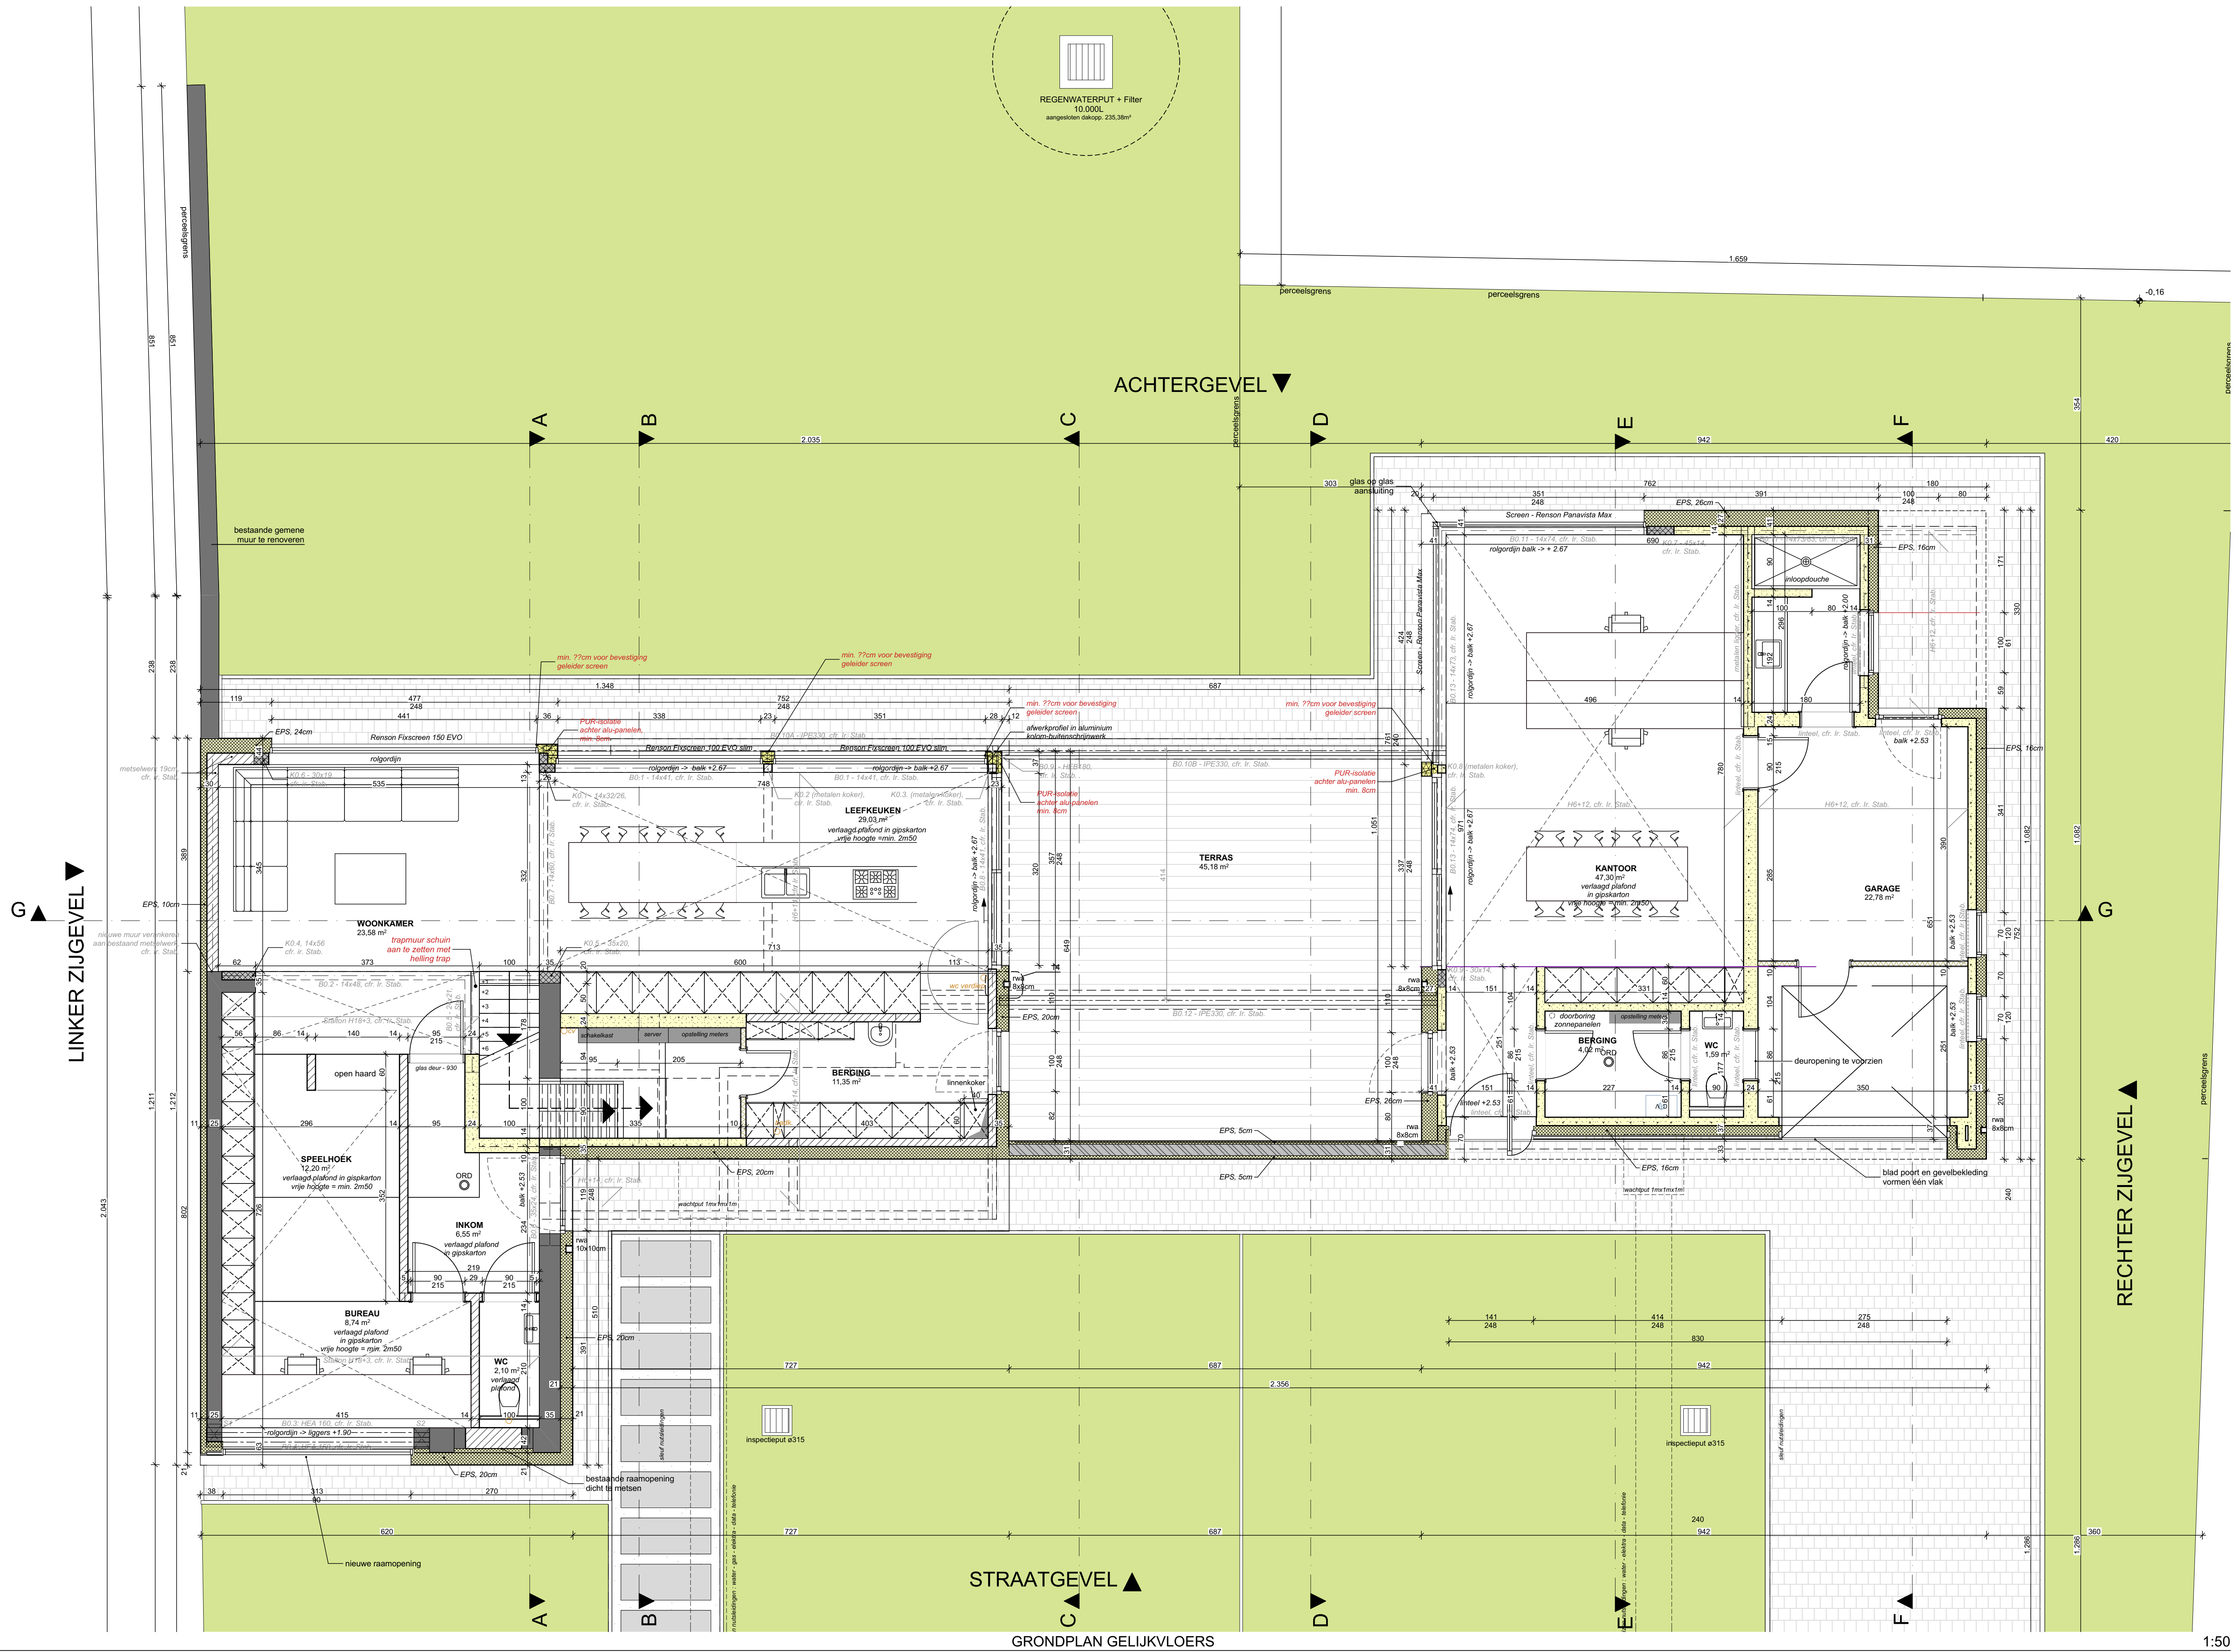

- LEGENDE**
- bestaande wanden
 - metselwerk in cellenbeton
 - metselwerk in snelbouwsteen
 - metselwerk in betonblokken
 - thermische isolatie
 - riolering regenwater
 - riolering afvalwater
 - ORD
 - optische rookdetector

VERBOUWEN VAN EEN BESTAANDE WONING + NIEUWBOUW VAN EEN KANTOOR

ARCHITECT
jessi decsi
berkenlaan 14
3940 hechtel-eggen
T +32(0)11 63 79 30
GSM +32 (0)477 67 09 52
info@jessidecsi.be

gegevens planinhoud

NIEUWE TOESTAND:
- grondplan gelijkvloers

opdrachtgever(s)

verbouwing woning
Tom Decsi &
Lotte Bollen
Molenveld 81
3650 Dilsen-Stokkem

nieuwbouw kantoor
ITing
(zaakvoerder Tom Decsi)
Molenveld 81
3650 Dilsen-Stokkem

UITVOERING

gegevens perceel

PROVINCIE
GEMEENTE/STAD
STRAAT/NR.
AFDELING
SECTIE
NR(s).
BPA
VERKAVELING

LIMBURG
DILSEN-STOKKEM
MOLENVELD 81
319 f + 319 b
/
/

SCHAAL
DOSSIERNR AR
PNC
DATUM

1/50
1505 - Decsi - Bollen
1505 - DB - BA - 01
FEBRUARI 2017

index + aanpassingen

A-INDEX Voorontwerp
B-INDEX Bouwaanvraag
vergunning:
C-INDEX Aanbesteding / Uitvoering
C2 aanpassingen fimaal
C3 aanpassingen stabiliteit

D-INDEX As Built

HANDTEKENING BOUWHEER

HANDTEKENING AANNEMER


HANDTEKENING ONTWERPER

INDEX

C3


BLAD NR.

3/8

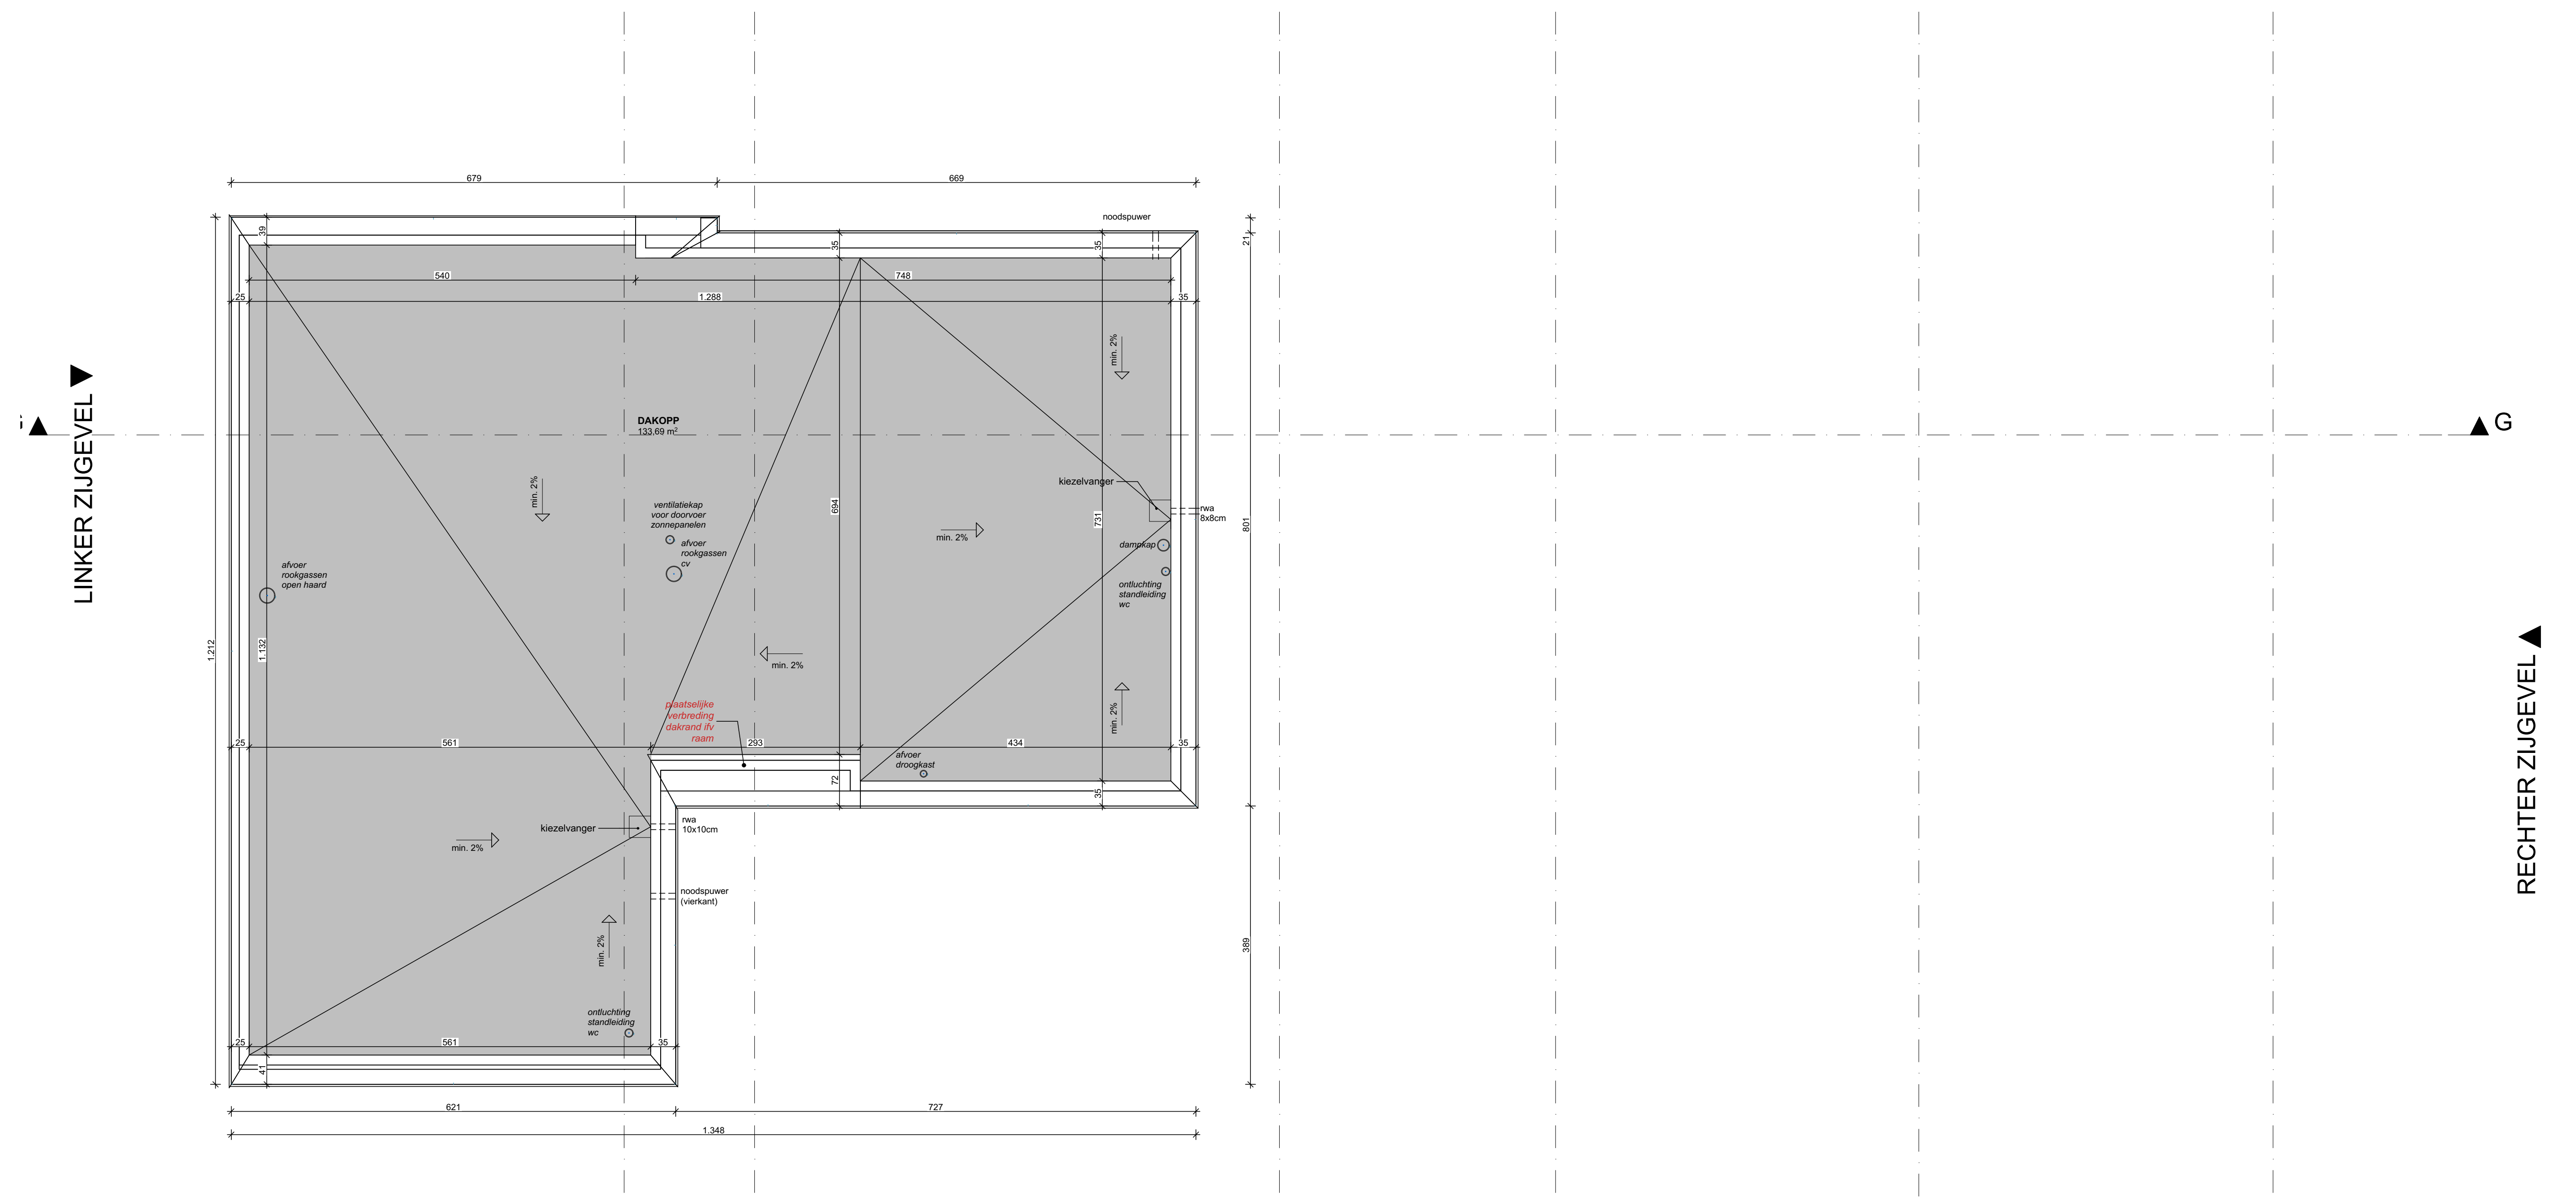

DAKENPLAN

1:50

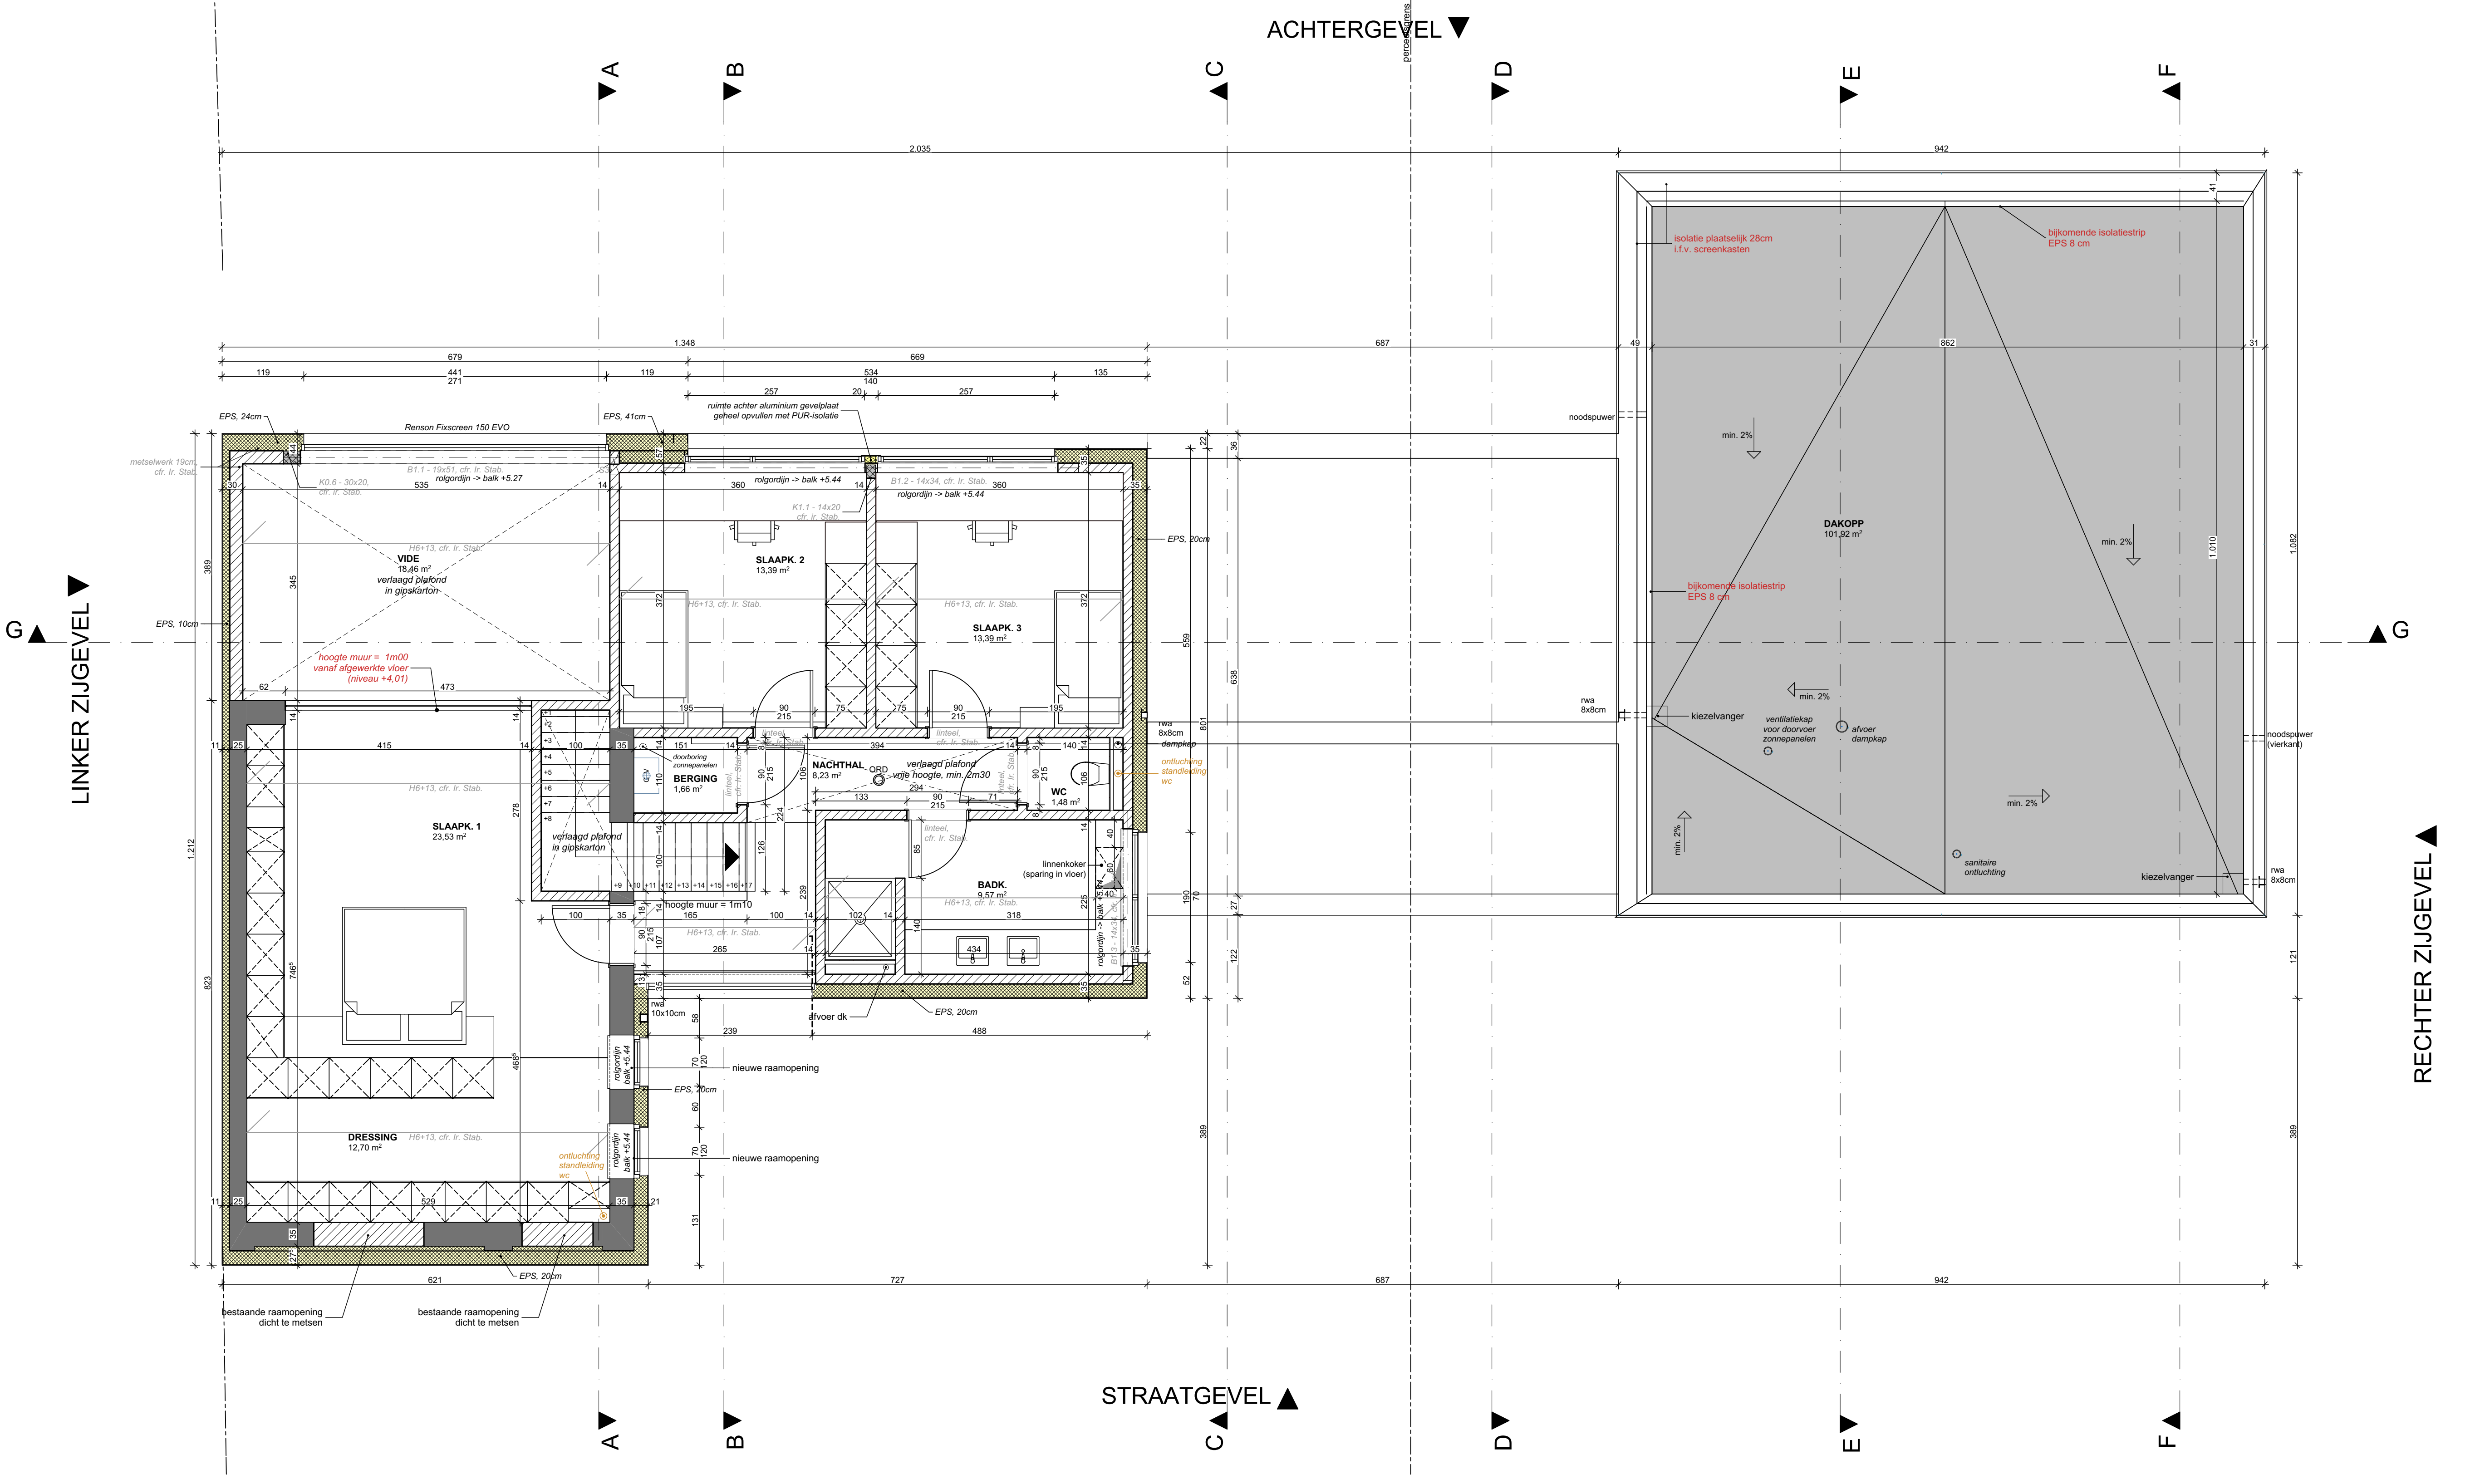

GRONDPLAN VERDIEPING

1:50

LEGENDE

- bestaande wanden
- metseiwerk in cellenbeton
- metseiwerk in snelbouwsteen
- metseiwerk in betonblokken
- thermische isolatie
- riolering regenwater
- riolering afvalwater
- ORD
- optische rookdetector

VERBOUWEN VAN EEN BESTAANDE WONING + NIEUWBOUW VAN EEN KANTOOR

ARCHITECT
jessi decsi

Berkenlaan 14

gegevens planinhoud

NIEUWE TOESTAND:
- grondplan verdieping 1
- dakenplan

opdrachtgever(s)

verbouwing woning
Tom Decsi &
Lotte Bollen
Molenveld 81
3650 Dilsen-Stokkem

nieuwbouw kantoor
ITing
(aanvorder Tom Decsi)
Molenveld 81
3650 Dilsen-Stokkem

UITVOERING

gegevens perceel

PROVINCIE LIMBURG
GEMEENTE/STAD DILSEN-STOKKEM
STRAAT/NR. MOLENVELD 81
AFDELING 4
SECTIE C
NR(s). 319 f + 319 b
BPA /
VERKAVELING /


SCHAAL 1/50
DOSSIERNR AR 1505 - Decsi - Bollen
PNC 1505 - DB - BA - 01
DATUM FEBRUARI 2017

index + aanpassingen

A-INDEX Voorontwerp
B-INDEX Bouwaanvraag
vergunning:
C-INDEX Aanbesteding / Uitvoering
C2 aanpassingen fnaal
C3 aanpassingen stabiliteit

D-INDEX As Built

HANDEKENING BOUWHEER
HANDEKENING AANNEMER
HANDEKENING ONTWERPER
INDEX
C3
BLAD NR
4/8

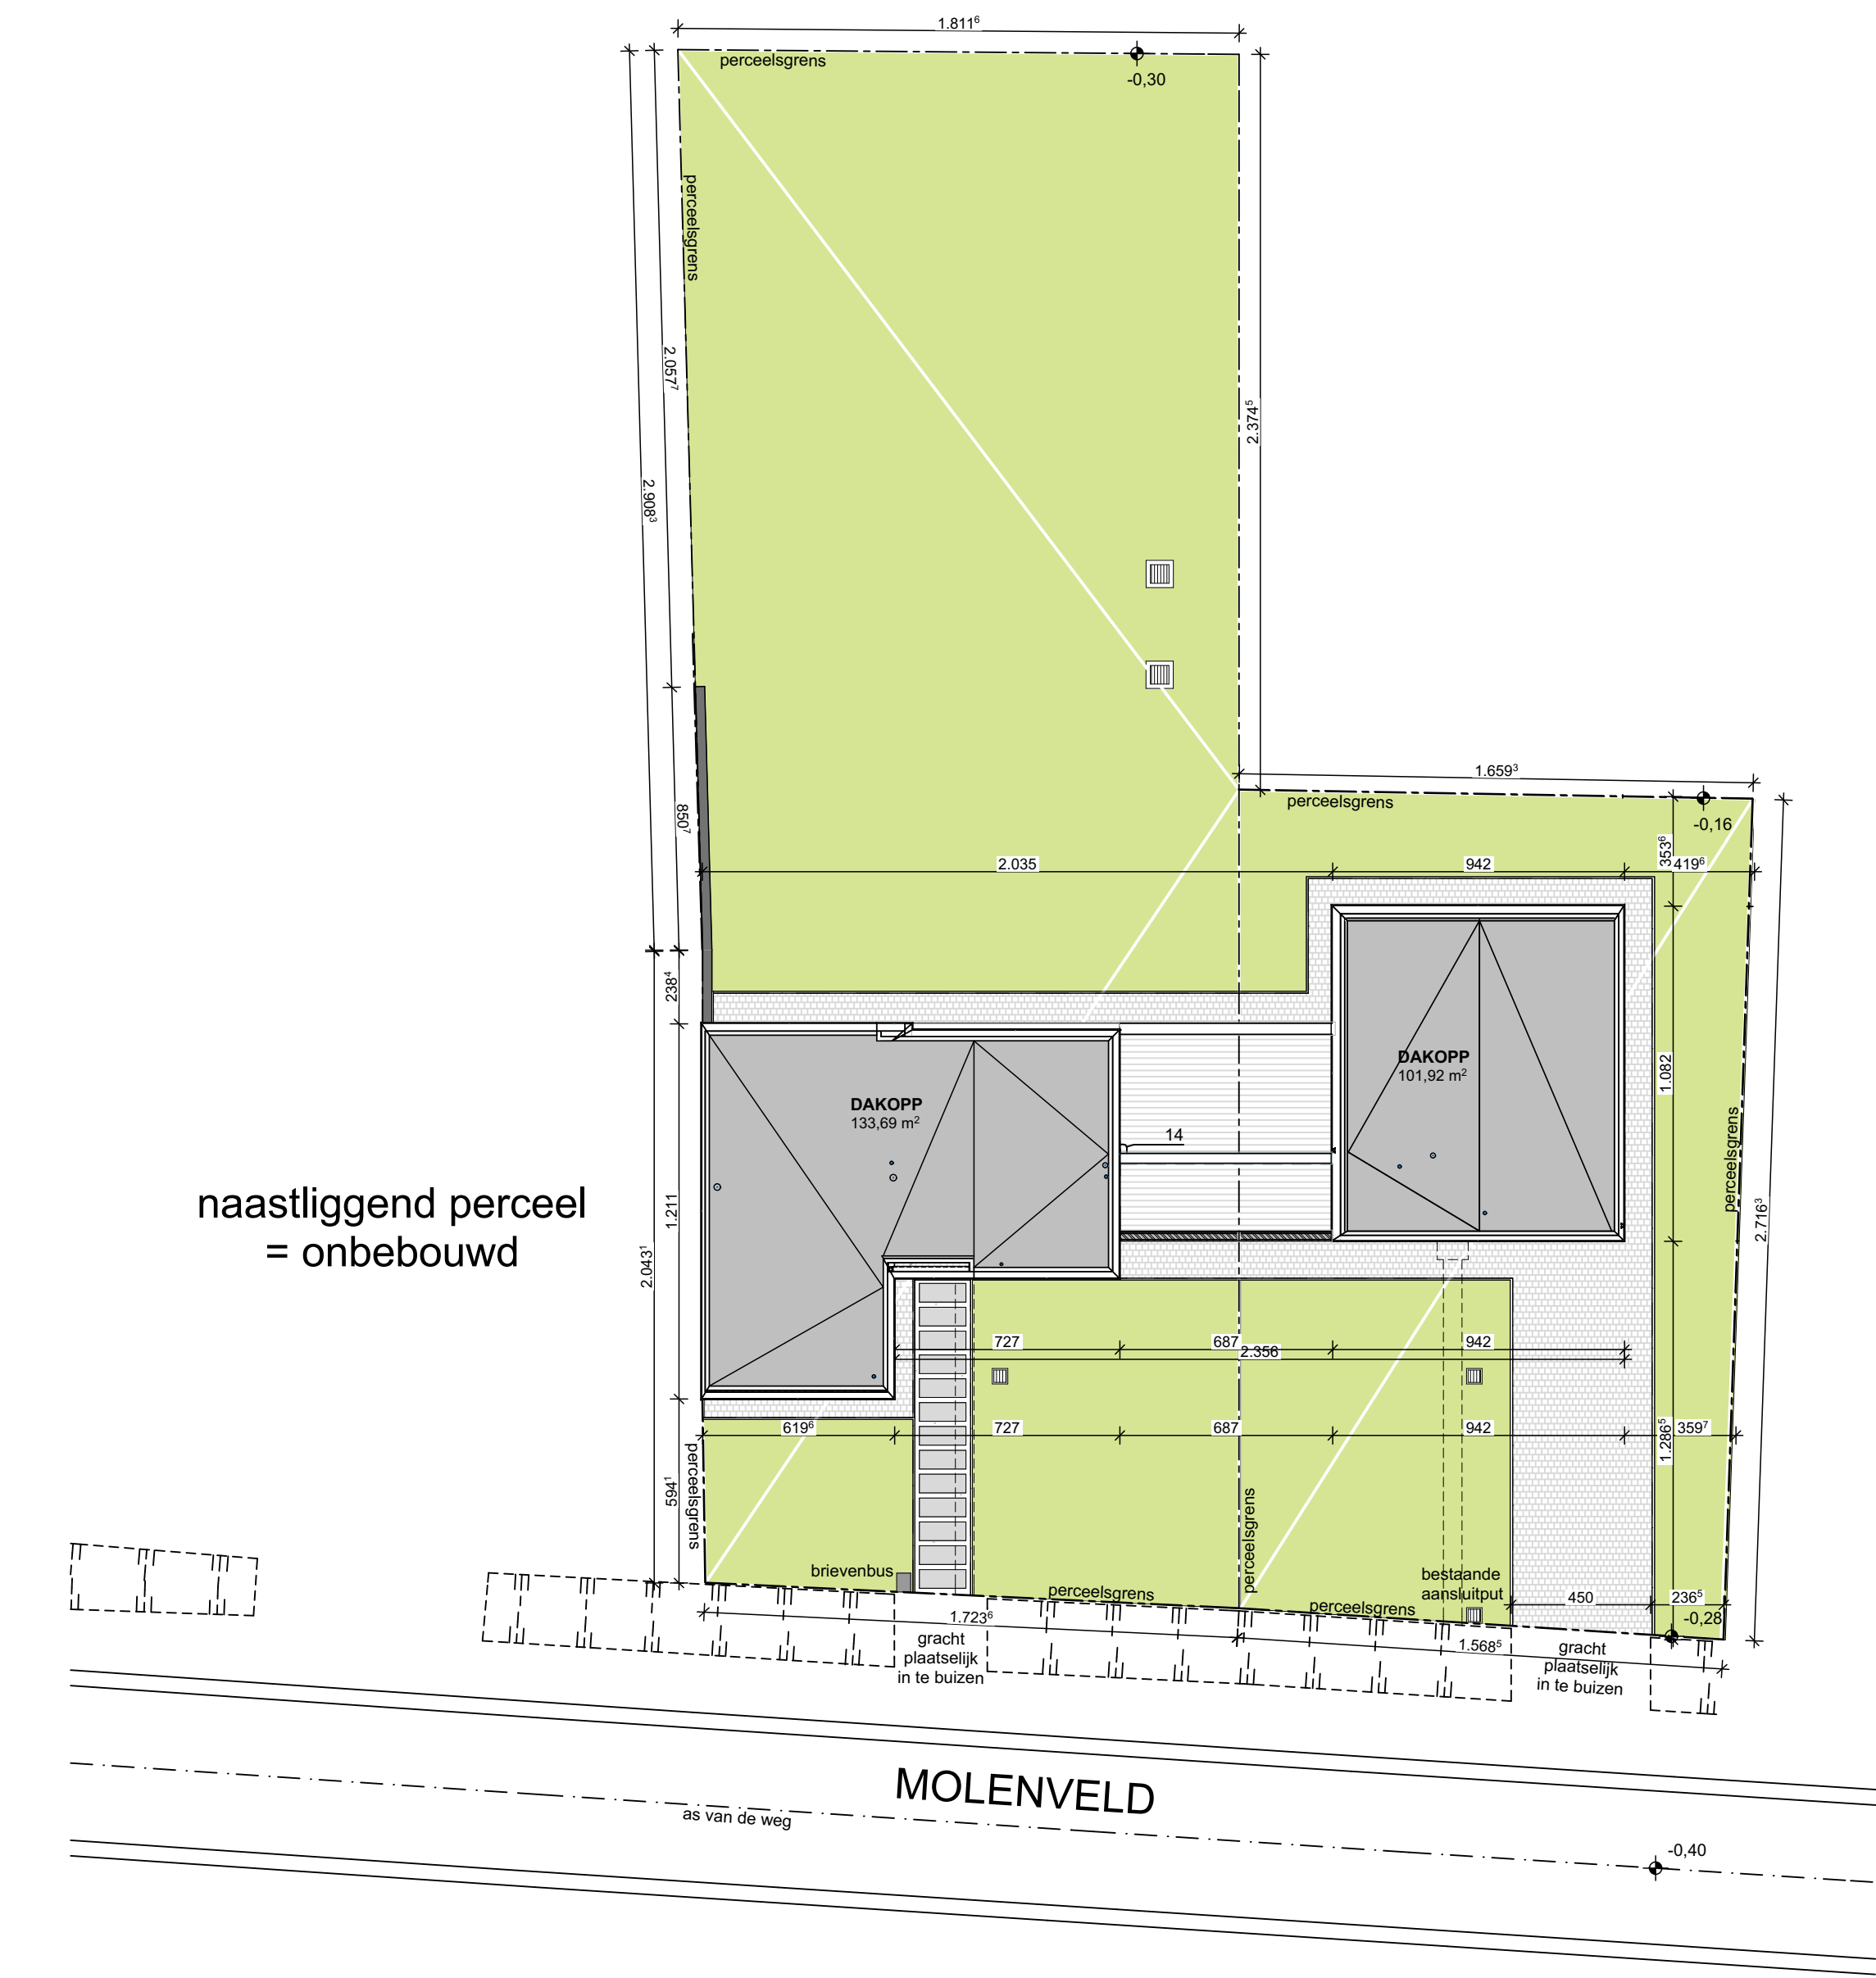

VERBOUWEN VAN EEN BESTAANDE WONING + NIEUWBOUW VAN EEN KANTOOR

ARCHITECT

jessi decsi

berkenlaan 14

3940 hechtel-eksel

T +32(0)11 63 79 30

GSM +32 (0)477 67 08 52

info@jessidecsi.be

gegevens planinhoud

BESTAANDE TOESTAND:

- gevels

- grondplan gelijkvloers

- grondplan verdieping

NIEUWE TOESTAND:

- inplantingsplan

opdrachtgever(s)

verbouwing woning

Tom Decsi & Lotte Bollen

Molenveld 81

3650 Dilsen-Stokkem

nieuwbouw kantoor

iTinq

(zaakvoerder Tom Decsi)

Molenveld 81

3650 Dilsen-Stokkem

UITVOERING

gegevens perceel

PROVINCIE

GEMEENTE/STAD

STRAAT/NR.

AFDELING

SECTIE

NR(s).

BPA

VERKADELING

LIMBURG

DILSEN-STOKKEM

MOLENVELD 81

4

C

319 f + 319 b

/

/

SCHAAL

DOSSIERNR AR

PNC

DATUM

1/200, 1/100

1505 - Decsi - Bollen

1505 - DB - BA - 01

FEBRUARI 2017

index + aanpassingen

A-INDEX

Voorontwerp

B-INDEX

Bouwaanvraag vergunning:

C-INDEX

Aanbesteding / Uitvoering

C2

aanpassingen finaal

C3

aanpassingen stabiliteit

D-INDEX

As Built

INDEX

C3

BLAD NR.

1/8

1:200